



Übersichtslageplan



Planänderungsbereich (blau)

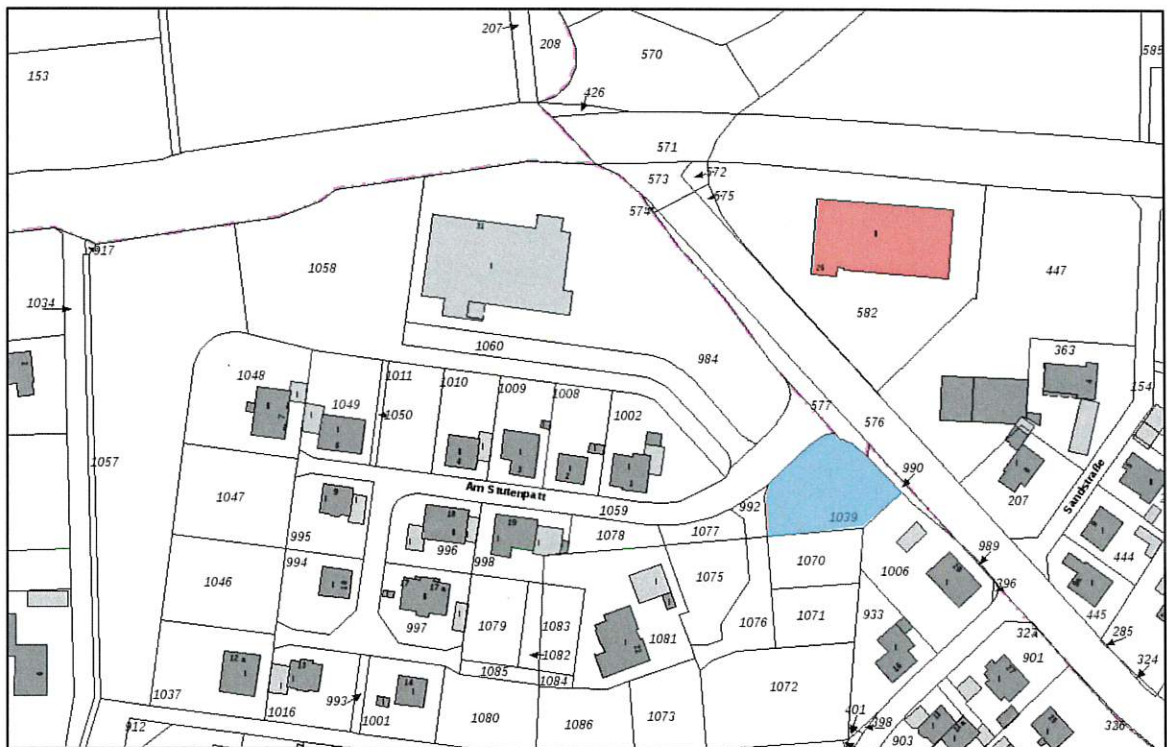

Bebauungsplan Nr. 49 „Südlich Lengericher Straße“ – 1. Änderung

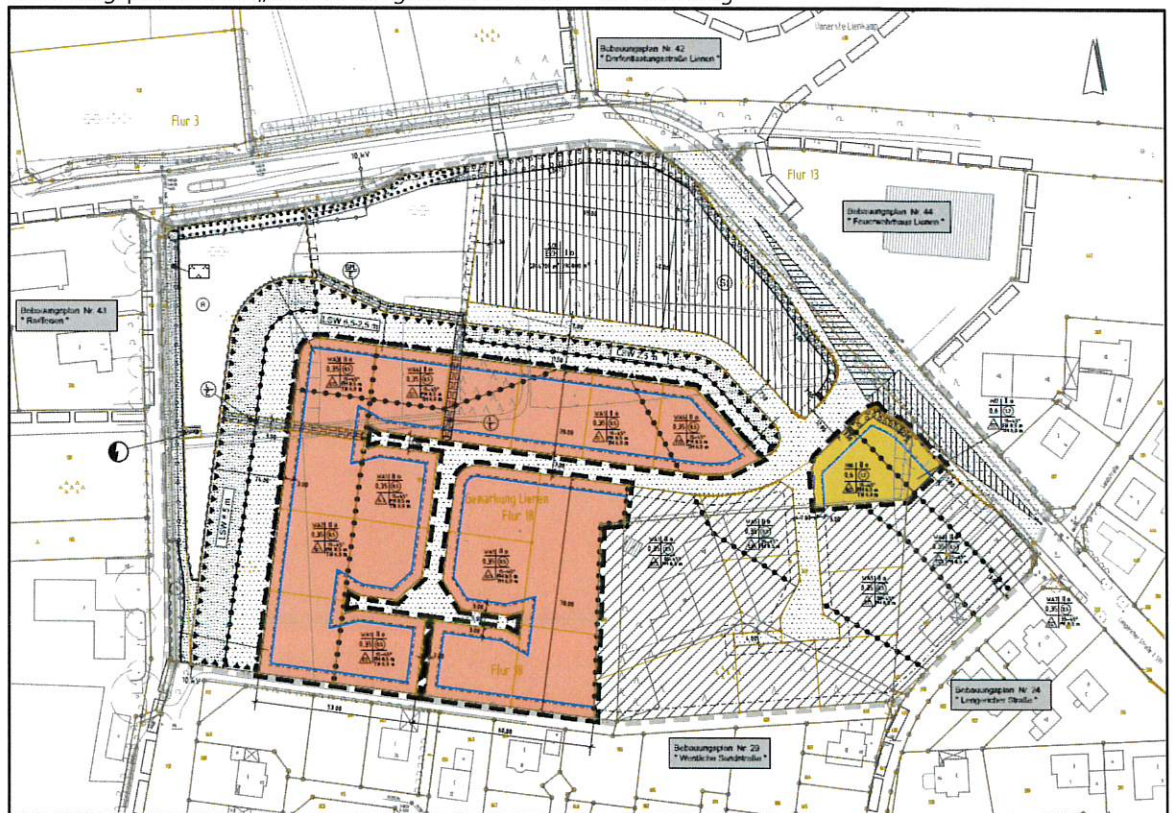

Bebauungsplan Nr. 49 „Südlich Lengericher Straße“ – 2. (vereinfachte) Änderung